

DnB klubben B.I.L

innbyr til bedriftsorienteringsløp


9 mai 2012

Fremmøte

~~Åsebu, Halfdan Griegs vei/Fløyen~~

~~— Ca. 15 min. gange fra Fløybanen Øvre stasjon~~

Etter å ha fått avslag på søknaden om å ha samlingsplass på Åsebu kun 2 dager før arrangementet har vi blitt nødt til å improvisere litt og flytte samlingsplass til krysset der veien fra opp fra Fløysletten møter veien opp fra Skomakerdiket – se vedlagte kartutsnitt. Veien opp fra øvre Fløybanestasjon vil bli merket.

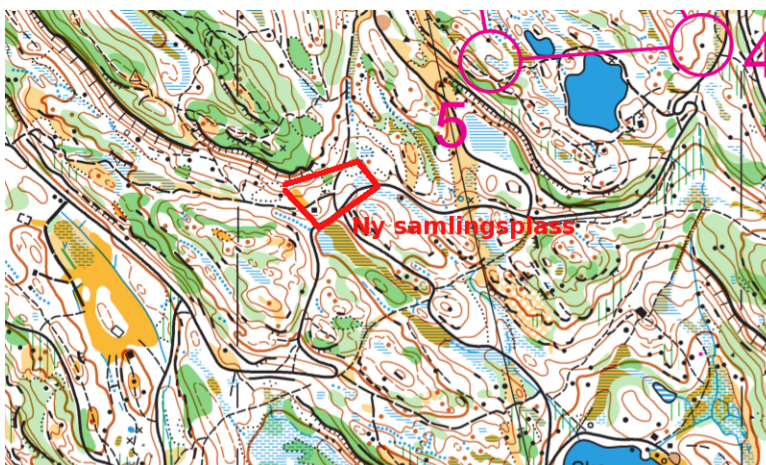

Start og mål vil fremdeles være ved Åsebu, slik at det blir ca 5 minutter å gå til start, og ca 5 minutter å gå tilbake fra mål.

Parkering

Det vil ikke være tilbud om organisert parkering fra arrangørens side. Da det er begrenset med parkering på Fjellsiden vil vi anbefale å bruke parkering i sentrum og ta Fløybanen opp.

Fløybanen

Avgangstider fra nedre stasjon og Fløyen

Hvert 15 min. i tidsrommet kl. 10:00 til kl. 20:30 , ellers hver 1/2 –time

Pris: Kr. 40,- en vei

Start

Fleksi-start mellom 17.00 og 18.30.

~~Start ved samlingsplass~~ Ca 5 minutter å gå til start

Kart

Utsnitt av Fløyen, utgitt 2000, Målestokk: 1:7500, 5 m ekv.

Utleveres 1 min før start (ferdig preparert).

Nybegynnerløypen utleveres ved påmelding.

Startkontingent

Kr.85,- i alle klasser. Brikkeleie kr. 25.-

Påmelding

Deltakere som har samme brikkenummer som ved siste bedriftsløp melder seg på ved å legge brikken på en avleserenhet ved påmelding. Klasse kan endres.

Øvrige løpere må ved påmelding fylle ut påmeldingsskjema med navn, klasse, klubb og brikkenummer

Garderobe

Friluft

Løpsantrekk

Skal dekke hele kroppen unntatt hode, hals og armer.

Løyper/klasser

Nybegynnerløype (N-løype): 1,6 km

DN, DUN, HN, HUN

Kort løype (C-løype): 2,3 km

H16C, H30C, H40C, H50C, H60C, H70C, H80C, HUC
D16C, D30C, D40C, D50C, D60C, D70C, DUC

Mellom løype (B-løype): 3,6 km

H16B, H30B, H40B, H50B, H60B, H70B, HUB
D16B, D30B, D40B, D50B, D60B, DUB

Lang løype (A-løype): 4,6 km

H16A, H30A, H40A, H50A, H60A, HUA
D16A, D30A, D40A, D50A, DUA

Teknisk arrangør

Viking

Løpsleder

Gunnar Mikkelsen tlf. 915 62 207, gunnar.mikkelsen@adm.uib.no

Løypelegger

Trygve Buanes tlf. 48058430

Kontrollør

Bjørn Strømme tlf. 42528652

STENGING AV MÅL KI. 20:30

DET ER STRENGT FORBUDT Å LØPE I HAGER!
HUSK Å GI BESKJED TIL ARRANGØREN DERSOM DU BRYTER
LØPET !
VEL MØTT !